

UCHWAŁA NR IX/105/19
RADY GMINY JASZENICA

z dnia 27 czerwca 2019 r.

**w sprawie wyrażenia zgody na ustanowienie odpłatnej służebności przesyłu na dz. 540 i 539/4 położonych
w Międzyrzeczu Górnym**

Działając na podstawie art. 18 ust. 2 pkt 9 lit. a ustawy z dnia 08 marca 1990r. o samorządzie gminnym (Dz. U. z 2019r., poz. 506 z późn. zm.) oraz art. 13 ust. 1 ustawy z dnia 21 sierpnia 1997r. o gospodarce nieruchomościami (Dz. U. z 2018r., poz. 2204 z późn. zm.) oraz art. 305¹ ustawy z dnia 23 kwietnia 1964r. Kodeks cywilny (Dz. U. z 2018r. poz. 1025 z późn. zm.)

Rada Gminy Jasienica
Uchwała, co następuje:

§ 1.

Wyrazić zgodę na ustanowienie odpłatnej służebności przesyłu na nieruchomości stanowiącej własność Gminy Jasienica, położonej w obrębie ewidencyjnym Jasienica, objętej księgą wieczystą numer „, oznaczonej w ewidencji gruntów jako dz. 540 i 539/4, na rzecz Polskiej Spółki Gazownictwa Sp. z o. o., polegającej na prawie lokalizacji przyłącza gazowego PE100RC SDR11 Dz25 z możliwością wejścia w teren, celem dokonywania przeglądów, konserwacji, remontów, modernizacji, usuwania awarii bądź dokonywania czynności służących utrzymaniu przyłącza we właściwym stanie, na odcinku o długości 5,3m i szerokości 1,0m, zgodnie z załącznikiem graficznym.

§ 2.

Wykonanie uchwały powierza się Wójtowi Gminy Jasienica.

§ 3.

Uchwała wchodzi w życie z dniem podjęcia.


Przewodniczący Rady Gminy


Czesław Machalica

Załącznik do uchwały Nr IX/105/19

Rady Gminy Jasienica

z dnia 27 czerwca 2019 r.

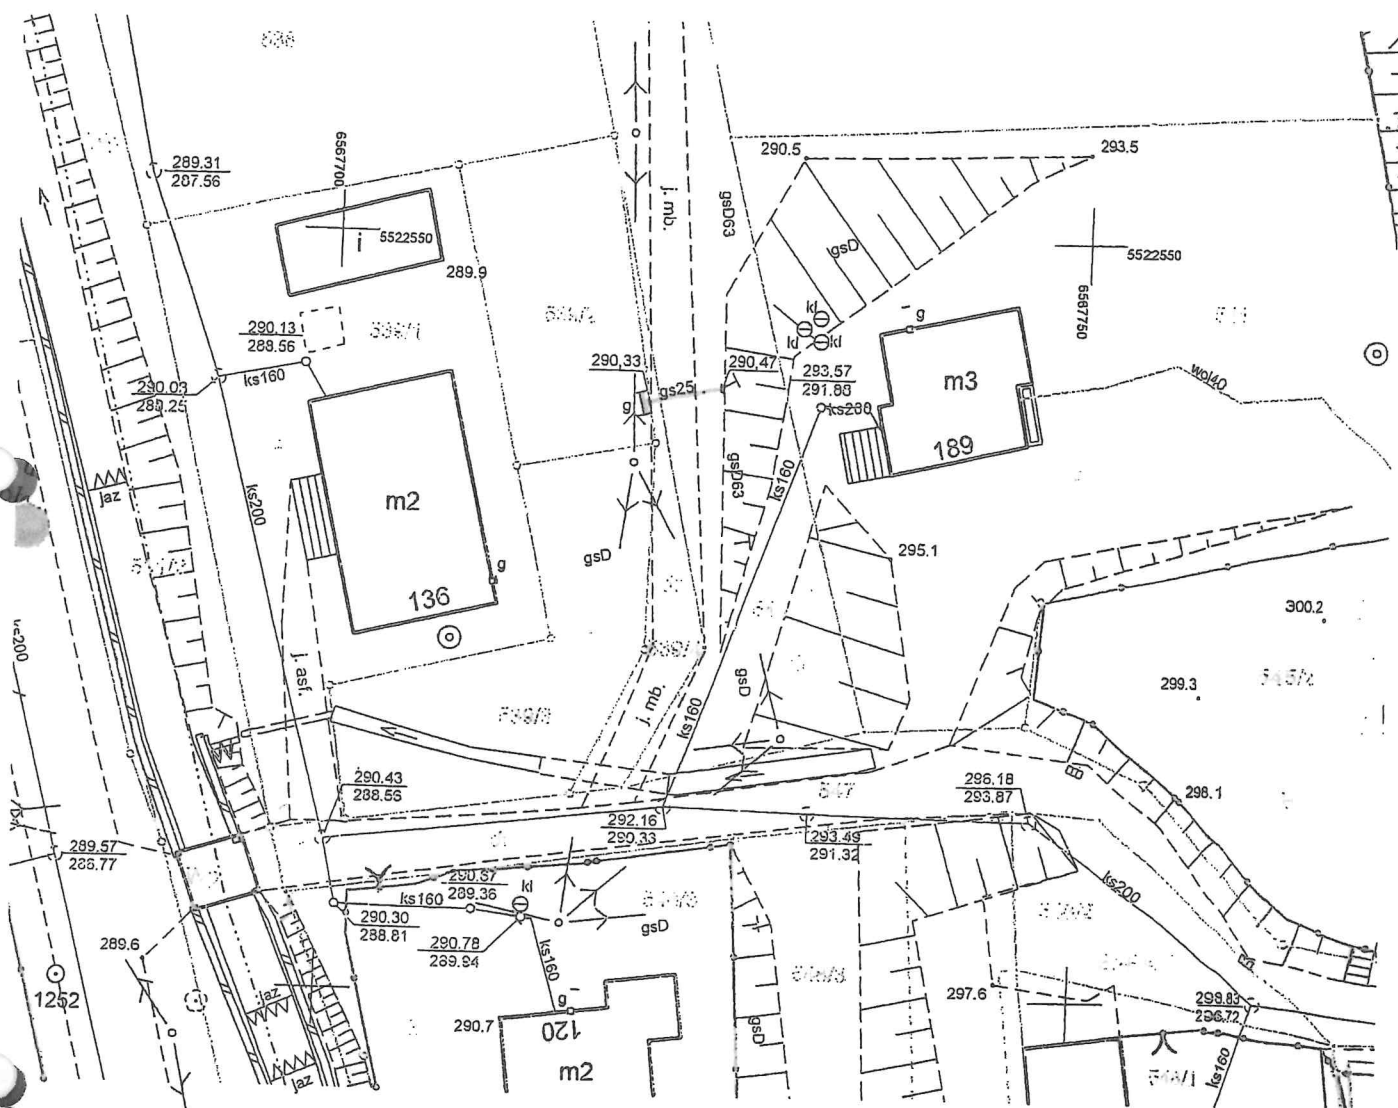

POWYKONAWCZY POMIAR GAZOCIĄGU gs25

Międzyrzecze Górne 136, do dz. 539/2

Inwestor : Polska Spółka Gazownictwa Sp. z o.o. w Zabrzu

PRZEWODNICZĄCY
RADY GMINY
Machalica
Czesław Machalica