


Załącznik do uchwały Nr IX/107/19

Rady Gminy Jasienica

z dnia 27 czerwca 2019 r.

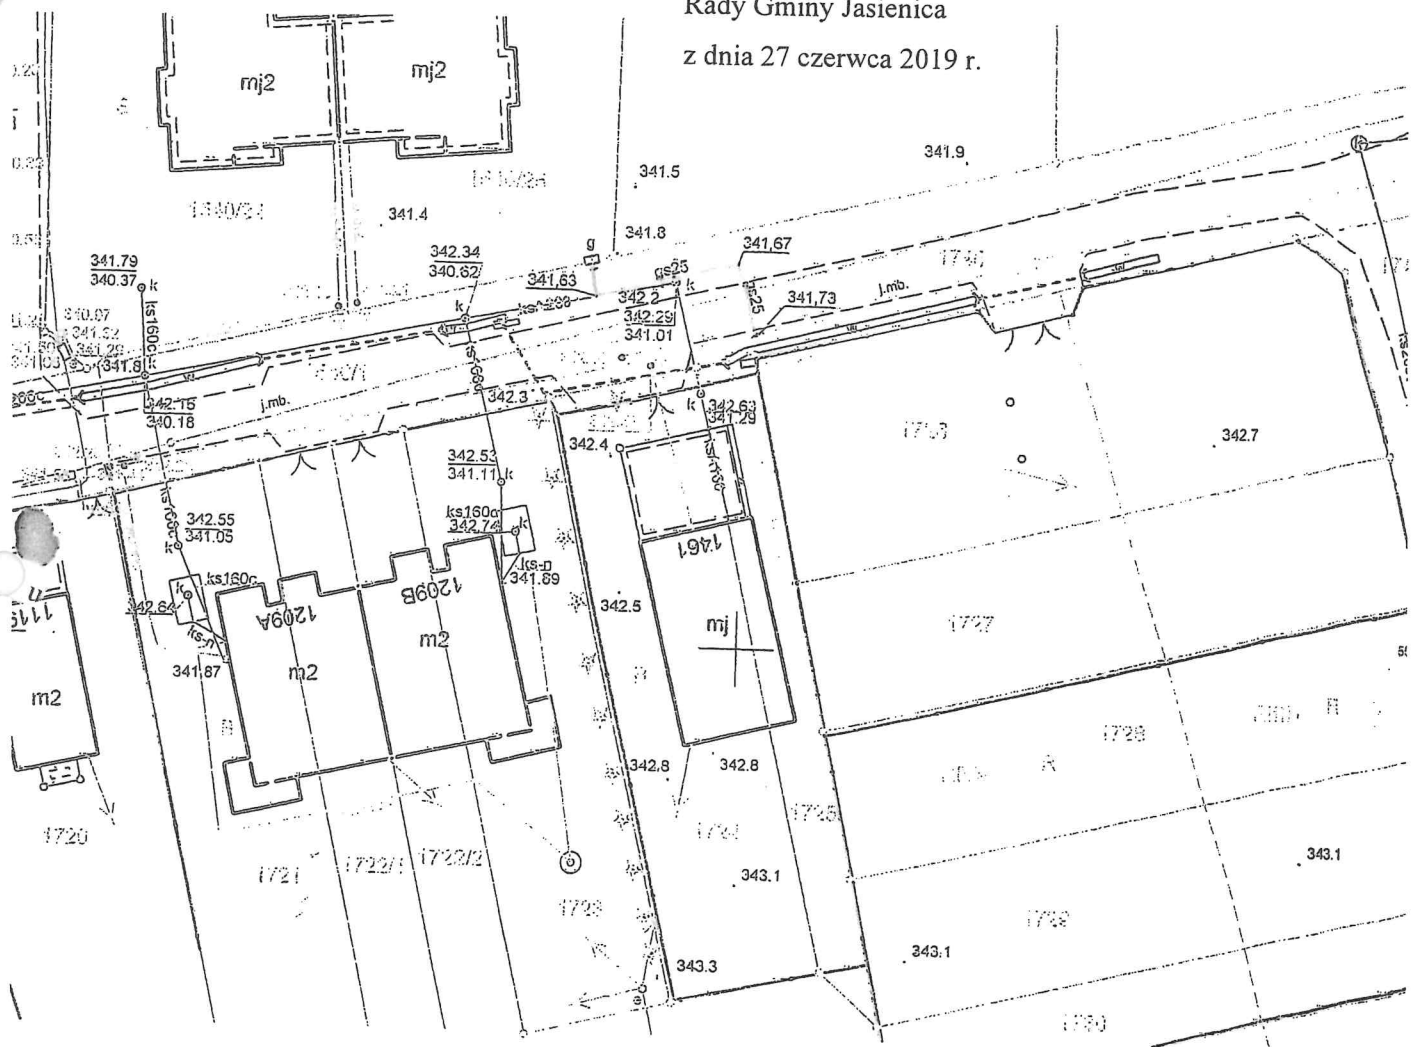

POWYKONAWCZY POMIAR GAZOCIĄGU gś25

Wienica, do dz. 1540/25

węstór : Polska Spółka Gazownictwa Sp. z o.o. w Zabrze

woj. śląskie

pow. bielski

j. ewid. 240205_2 Jasionica

obr. 0005 Jasienica

PRZEWODNICZĄCY
RADY GMINY

Czesław Machalica